

RELATIONSHANDLING 2016-04-25

Kopplingskåp

REV	DATUM	REV	DATUM

E-KM 200
MP/IP34D
Frontlayout




ENSTO SWEDEN AB
Västberga Allé 5
126 30 Hägersten
Telefon: 08 - 556 309 00
Stitec: 0371 - 565 000

DATUM	2016-04-25	BLAD	1
KONSTRUKTÖR	M.S	NÄSTA BLAD	2
RITNINGSNUMMER	0738330-	ANTAL	1

Nedgrävning

För att uppnå optimal livslängd skall området närmast skåpet fyllas med sand, så att vatten kan ledas bort. För att säkerställa en effektiv dränering och minsta möjliga markfukt rekommenderar vi minst 30 cm sand omkring skåpet samt inuti skåpet. På markfundamentets sida finns en dekal som anger rekommenderad marknivå.

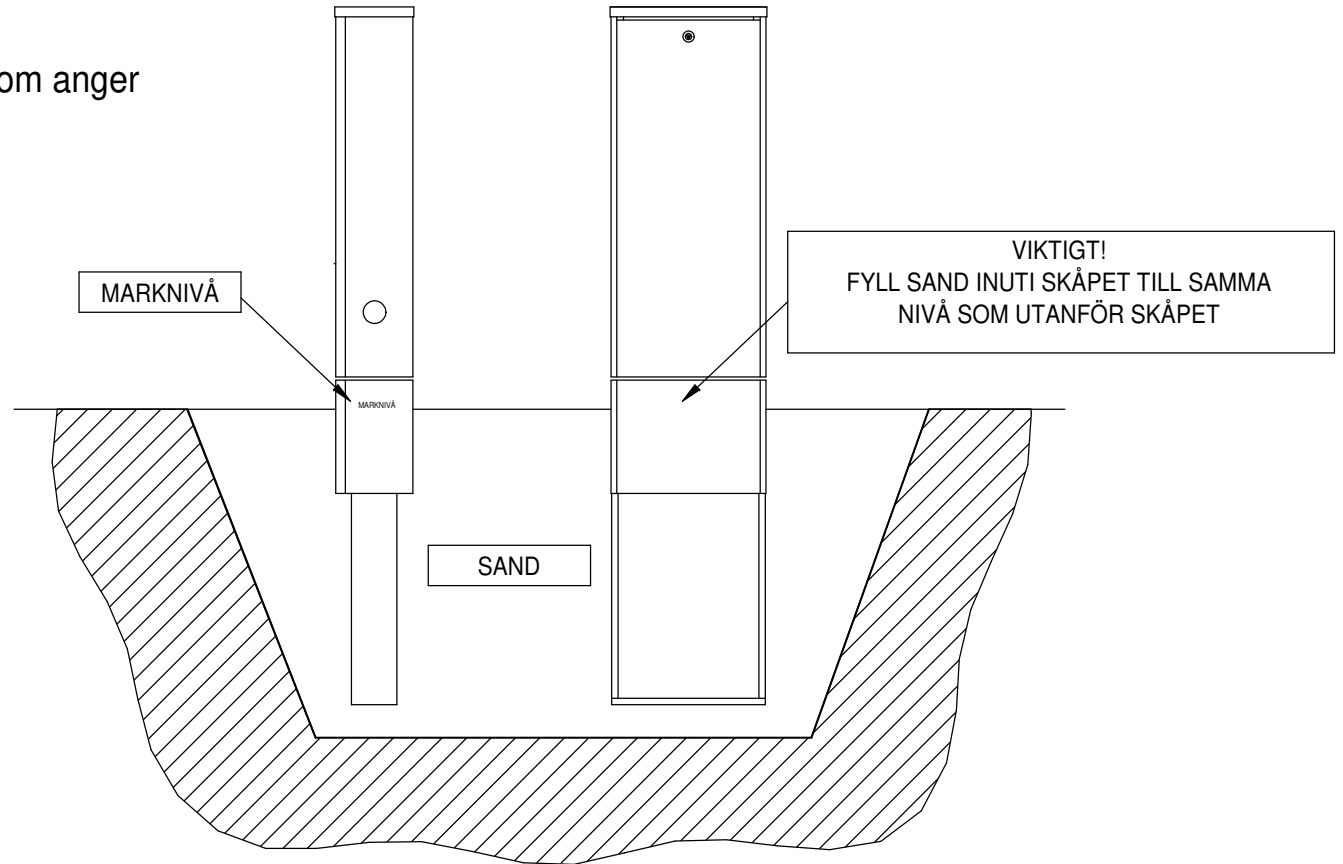

RELATIONSHANDLING 2016-04-25

Kopplingskåp

E-KM 200

MP/IP34D

Anvisningar



ENSTO SWEDEN AB
 Västberga Allé 5
 126 30 Hägersten
 Telefon: 08 - 556 309 00
 Stitec: 0371 - 565 000

DATUM	2016-04-25	BLAD	2
KONSTRUKTÖR	M.S	NÄSTA BLAD	
RITNINGSNUMMER	0738330-	ANTAL	1