


<b>RELATIONSHANDLING 2017-04-24</b>			
REV	DATUM	REV	DATUM
PM1	2017-04-19		

**Markskåp**  
 E-KF 50.02  
 63A/TN-C-S/IP34D  
 Frontlayout



ENSTO SWEDEN AB  
 Västberga Allé 5  
 126 30 Hägersten  
 Telefon: 08 - 556 309 00  
 Stitec: 0371 - 565 000

DATUM	2017-04-05	BLAD	1
KONSTRUKTÖR	GL	NÄSTA BLAD	2
RITNINGSNUMMER	<b>0738333-</b>	ANTAL	1

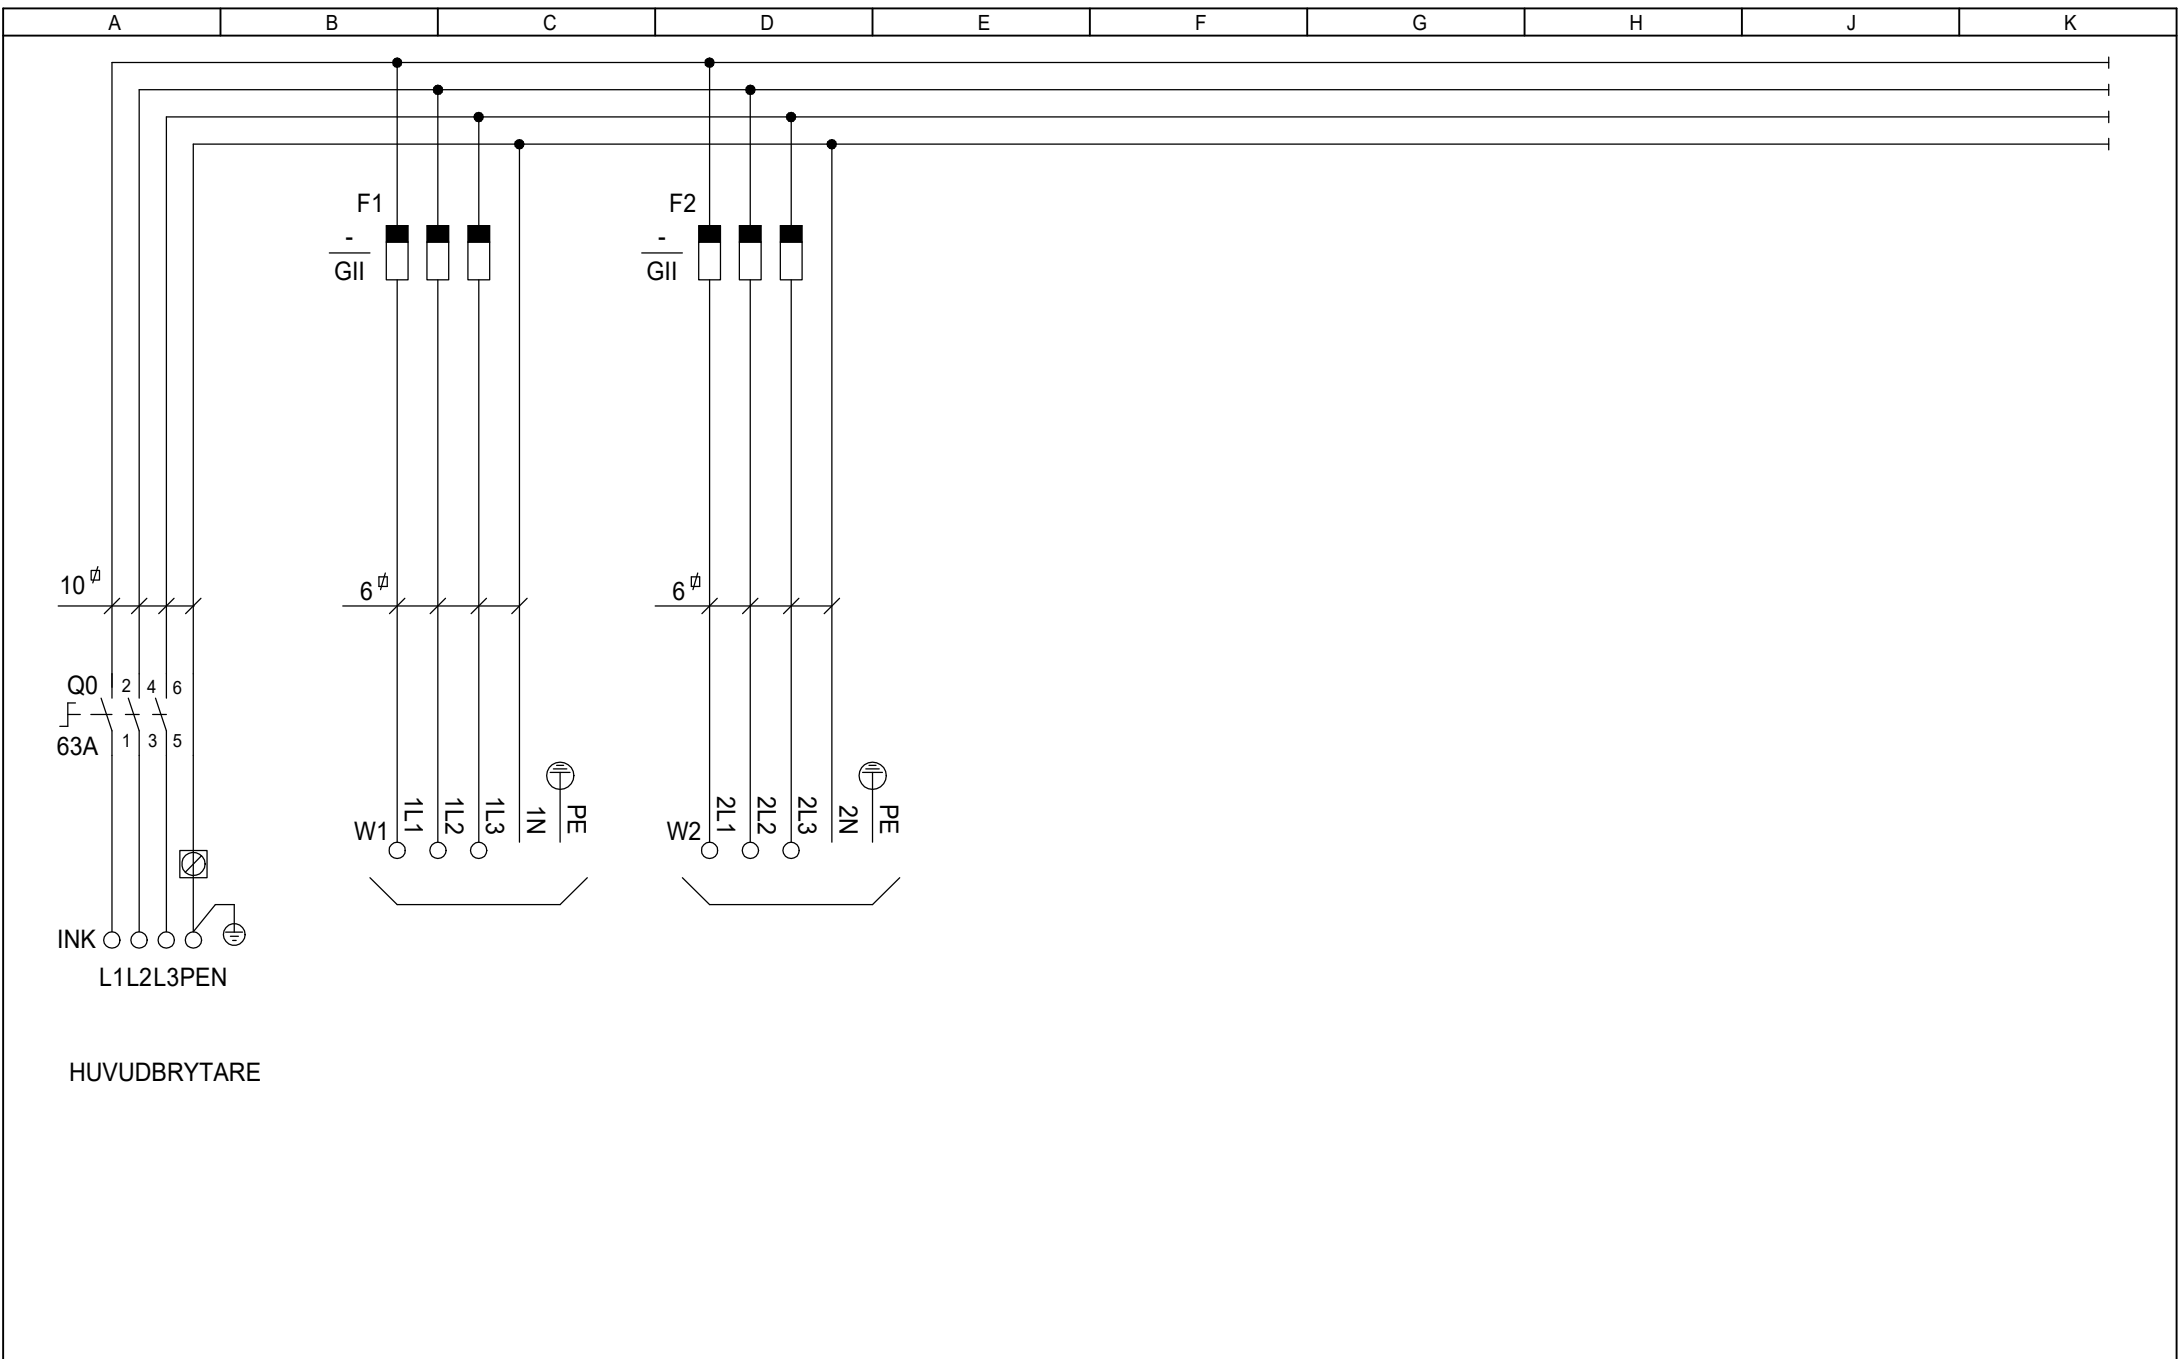

RELATIONSHANDLING 2017-04-24			
REV	DATUM	REV	DATUM
PM1	2017-04-19		

Markskåp  
 E-KF 50.02  
 63A/TN-C-S/IP34D  
 Kretsschema






ENSTO SWEDEN AB  
 Västberga Allé 5  
 126 30 Hägersten  
 Telefon: 08 - 556 309 00  
 Stitec: 0371 - 565 000

DATUM	2017-04-05	BLAD	2
KONSTRUKTÖR	GL	NÄSTA BLAD	3
RITNINGNUMMER	0738333-	ANTAL	1





# MONTERINGSINSTRUKTIONER FÖR MARKFUNDAMENT TYP ES-MF

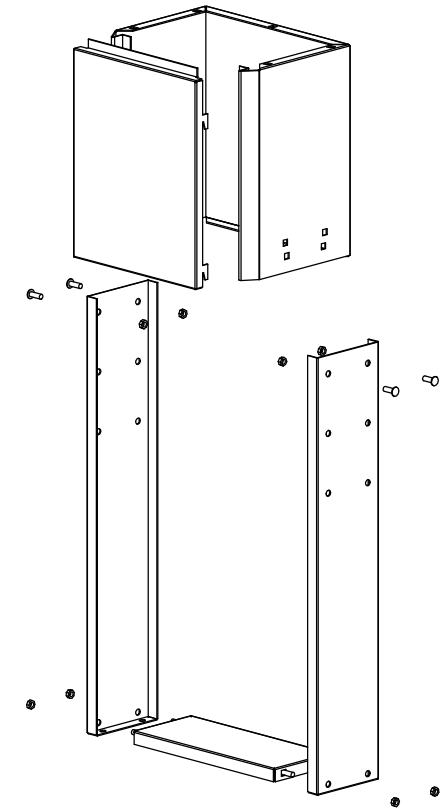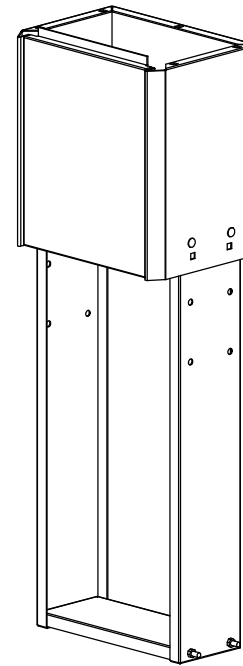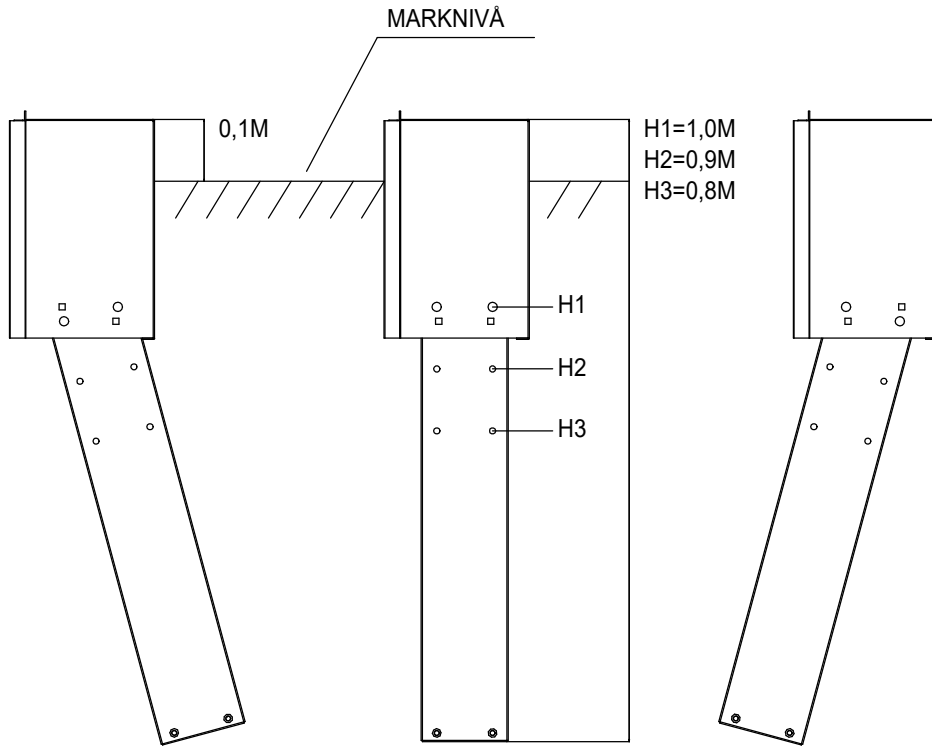

RELATIONSHANDLING 2017-04-24

Markskåp

E-KF 50.02

63A/TN-C-S/IP34D

Anvisningar




ENSTO SWEDEN AB  
Västberga Allé 5  
126 30 Hägersten  
Telefon: 08 - 556 309 00  
Stitec: 0371 - 565 000

DATUM	2017-04-05	BLAD	5
KONSTRUKTÖR	GL	NÄSTA BLAD	6
RITNINGNUMMER	0738333-	ANTAL	1

REV	DATUM	REV	DATUM
PM1	2017-04-19		

# Nedgrävning

För att uppnå optimal livslängd skall området närmast skåpet fyllas med sand, så att vatten kan ledas bort. För att säkerställa en effektiv dränering och minsta möjliga markfukt rekommenderar vi minst 30 cm sand omkring skåpet samt inuti skåpet. På markfundamentets sida finns en dekal som anger rekommenderad marknivå.

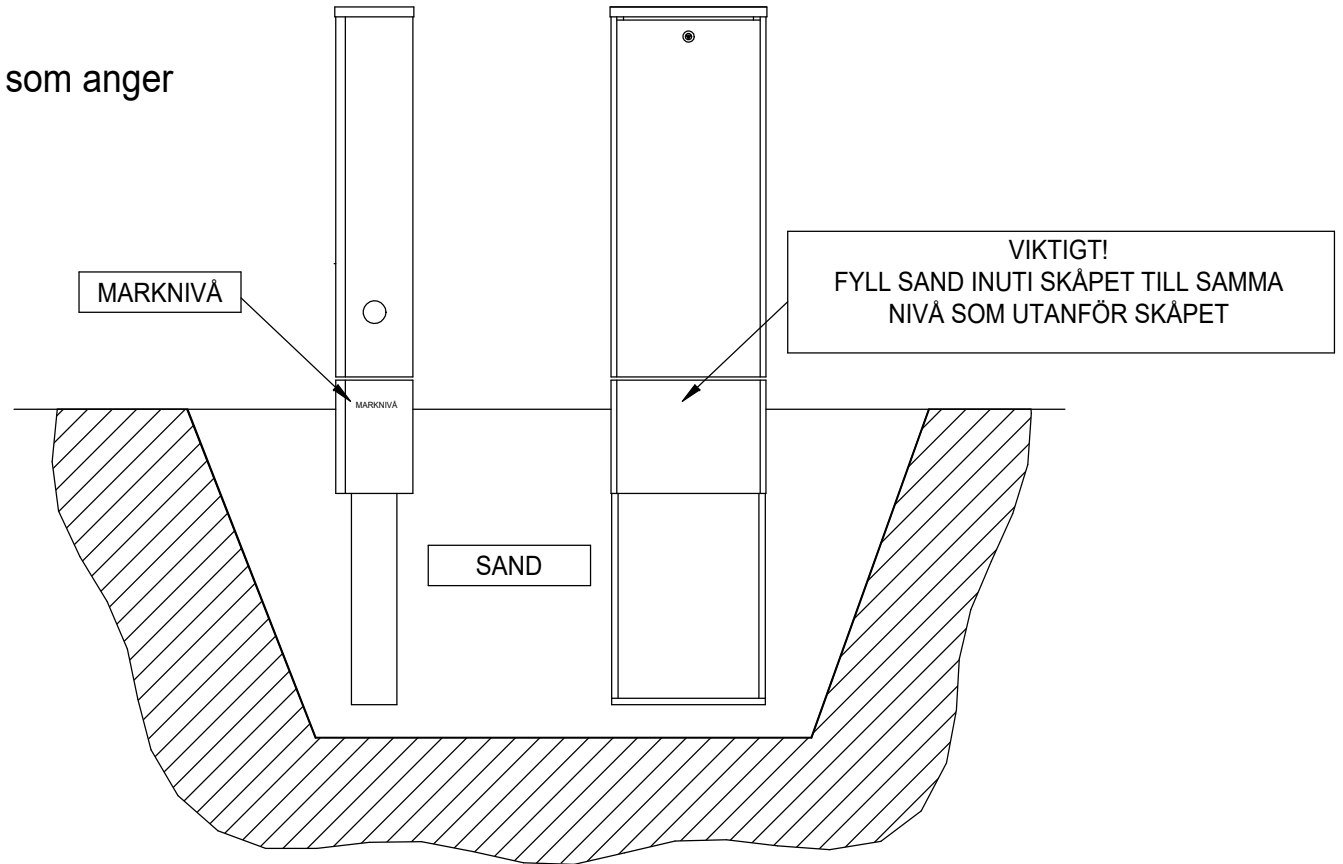

RELATIONSHANDLING 2017-04-24

Markskåp

E-KF 50.02

63A/TN-C-S/IP34D

Anvisningar



ENSTO SWEDEN AB  
 Västberga Allé 5  
 126 30 Hägersten  
 Telefon: 08 - 556 309 00  
 Stitec: 0371 - 565 000

DATUM	2017-04-05	BLAD	6
KONSTRUKTÖR	GL	NÄSTA BLAD	
RITNINGSNUMMER	0738333-	ANTAL	1