

RELATIONSHANDLING 2016-04-25


REV	DATUM	REV	DATUM
PM1	2016-09-26		

Mätarkabelskåp
E-MKSF 63.04
63A/TN-C-S/IP34D
Frontlayout



ENSTO SWEDEN AB
Västberga Allé 5
126 30 Hägersten
Telefon: 08 - 556 309 00
Stitec: 0371 - 565 000

DATUM	2016-04-25	BLAD	1
KONSTRUKTÖR	M.S	NÄSTA BLAD	2
RITNINGNUMMER	0738342-	ANTAL	1

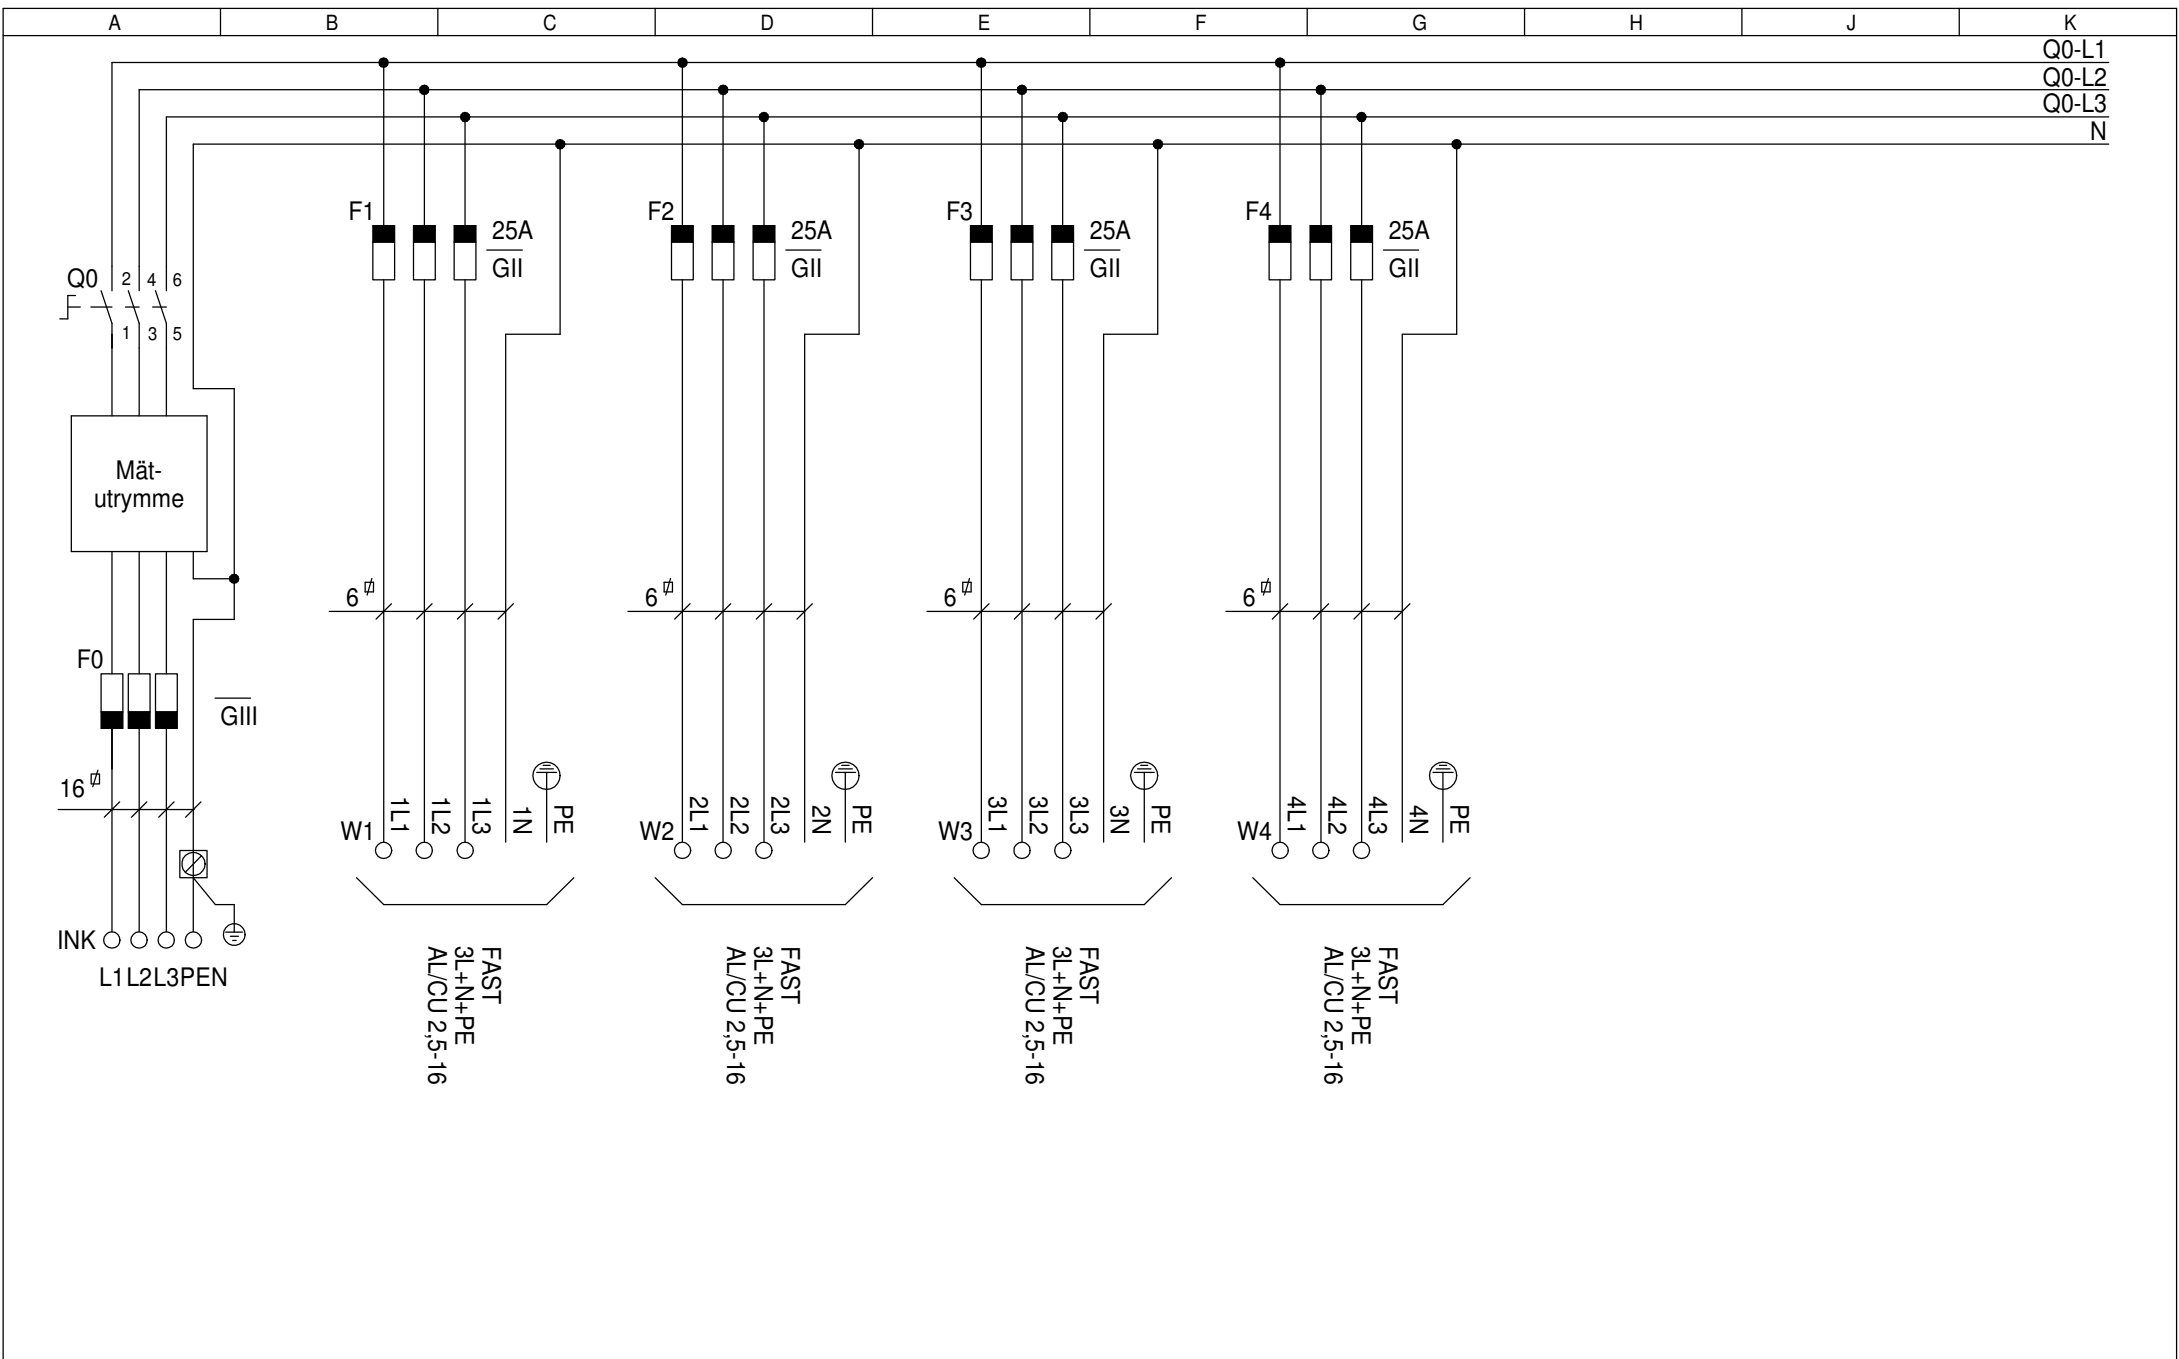

RELATIONSHANDLING 2016-04-25			
REV	DATUM	REV	DATUM
PM1	2016-09-26		

Mätarkabelskåp
E-MKSF 63.04
63A/TN-C-S/IP34D
Kretsschema



ENSTO SWEDEN AB
Västberga Allé 5
126 30 Hägersten
Telefon: 08 - 556 309 00
Stitec: 0371 - 565 000

DATUM	2016-04-25	BLAD	2	
KONSTRUKTÖR	M.S	NÄSTA BLAD	3	
RITNINGSNUMMER	0738342-		ANTAL	1

A	B	C	D	E	F	G	H	J	K
Antal	Pos.Beteckning	Benämning	Typ	Data	Fabrikat	Artikelnr	E-nummer		
1		Mätarkabelskåpsinsats			Ensto	108001-2			
1	F0	Beröringsskydd säkringssocklar	PMR595	Bredd 52,5	Ensto	119513	2306967		
1		Beröringsskydd säkringssocklar	PMR595	Bredd 52,5	Ensto	119513	2306967		
1		Beröringsskydd säkringssocklar	PMR595	Bredd 52,5	Ensto	119513	2306967		
1		Enkelsockel för diazedsäkring	1 x 63 A	m fäste f DIN-skena	Ensto	119500			
1		Enkelsockel för diazedsäkring	1 x 63 A	m fäste f DIN-skena	Ensto	119500			
1		Enkelsockel för diazedsäkring	1 x 63 A	m fäste f DIN-skena	Ensto	119500			
1	F1-F3	Beröringsskydd radsäkringssocklar	PMR450.3	3 öppningar	Ensto	119512	2306963		
1		Beröringsskydd radsäkringssocklar	PMR450.3	3 öppningar	Ensto	119512	2306963		
1		Beröringsskydd radsäkringssocklar	PMR450.3	3 öppningar	Ensto	119512	2306963		
1		Radsäkringssocklar för diazedsäkringar	4 x 25 A		Ensto	119505	2306904		
1		Radsäkringssocklar för diazedsäkringar	4 x 25 A		Ensto	119505	2306904		
1		Radsäkringssocklar för diazedsäkringar	4 x 25 A		Ensto	119505	2306904		
1	F4	Beröringsskydd radsäkringssocklar	PMR450	Bredd 50	Ensto	119511	2306961		
1		Beröringsskydd radsäkringssocklar	PMR450	Bredd 50	Ensto	119511	2306961		
1		Beröringsskydd radsäkringssocklar	PMR450	Bredd 50	Ensto	119511	2306961		
1	INK	Radklämma AL/Cu 50 mm ² 3-polig	KE61.03	145A/750V	Ensto	119520	2673535		
1		Radklämma AL/Cu 50 mm ²	KE61	145A/750V	Ensto	119521	2673531		
1	Q0	Lastbrytare	KS3.63		Ensto	119541	2154118		
1	W1	Radplint	UT 10	Skruv 0,5 - 16 mm ²	Phoenix Contact	3044160	2910040		
1		Radplint	UT 10	Skruv 0,5 - 16 mm ²	Phoenix Contact	3044160	2910040		
1		Radplint	UT 10	Skruv 0,5 - 16 mm ²	Phoenix Contact	3044160	2910040		
1	W2	Radplint	UT 10	Skruv 0,5 - 16 mm ²	Phoenix Contact	3044160	2910040		
1		Radplint	UT 10	Skruv 0,5 - 16 mm ²	Phoenix Contact	3044160	2910040		
1		Radplint	UT 10	Skruv 0,5 - 16 mm ²	Phoenix Contact	3044160	2910040		
1	W3	Radplint	UT 10	Skruv 0,5 - 16 mm ²	Phoenix Contact	3044160	2910040		
1		Radplint	UT 10	Skruv 0,5 - 16 mm ²	Phoenix Contact	3044160	2910040		
1		Radplint	UT 10	Skruv 0,5 - 16 mm ²	Phoenix Contact	3044160	2910040		
1	W4	Radplint	UT 10	Skruv 0,5 - 16 mm ²	Phoenix Contact	3044160	2910040		
1		Radplint	UT 10	Skruv 0,5 - 16 mm ²	Phoenix Contact	3044160	2910040		
1		Radplint	UT 10	Skruv 0,5 - 16 mm ²	Phoenix Contact	3044160	2910040		

RELATIONSHANDLING 2016-04-25

Mätarkabelskåp

REV	DATUM	REV	DATUM
PM1	2016-09-26		




E-MKSF 63.04
63A/TN-C-S/IP34D
Apparatlista



ENSTO SWEDEN AB
Västberga Allé 5
126 30 Hägersten
Telefon: 08 - 556 309 00
Stitec: 0371 - 565 000

DATUM	BLAD
2016-04-25	3
KONSTRUKTÖR	NÄSTA BLAD
M.S	4
RITNINGNUMMER	ANTAL
0738342-	1

MONTERINGSINSTRUKTIONER FÖR MARKFUNDAMENT TYP ES-MF

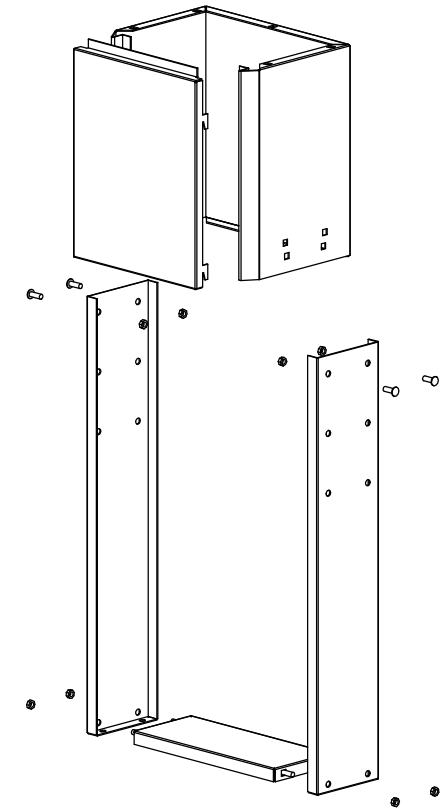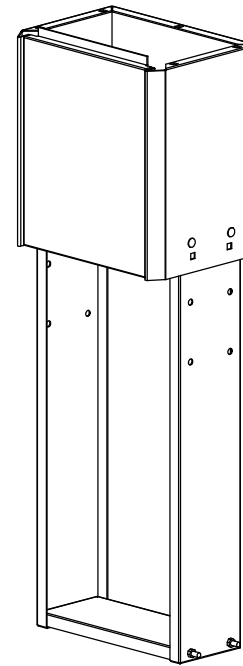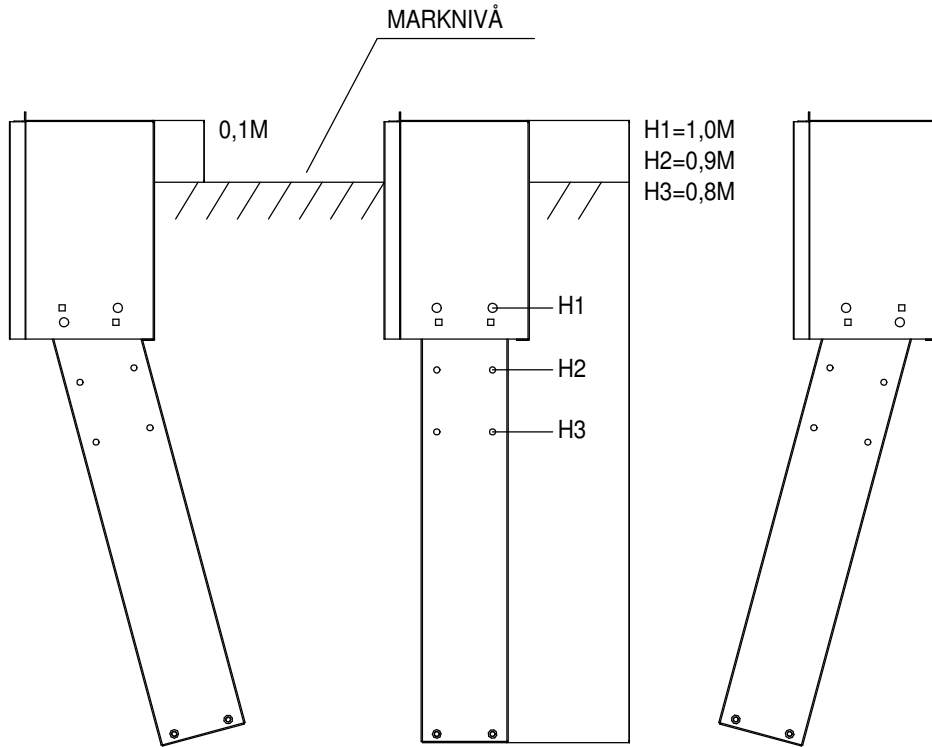

RELATIONSHANDLING 2016-04-25

Mätarkabelskåp

E-MKSF 63.04

63A/TN-C-S/IP34D

Anvisningar




ENSTO SWEDEN AB
Västberga Allé 5
126 30 Hägersten
Telefon: 08 - 556 309 00

Stitec: 0371 - 565 000

DATUM	2016-04-25	BLAD	5
KONSTRUKTÖR	M.S	NÄSTA BLAD	6
RITNINGNUMMER	0738342-	ANTAL	1

Nedgrävning

För att uppnå optimal livsläng skall området närmast skåpet fyllas med sand, så att vatten kan ledas bort. För att säkerställa en effektiv dränering och minsta möjliga markfukt rekommenderar vi minst 30 cm sand omkring skåpet samt inuti skåpet. På markfundamentets sida finns en dekal som anger rekommenderad marknivå.

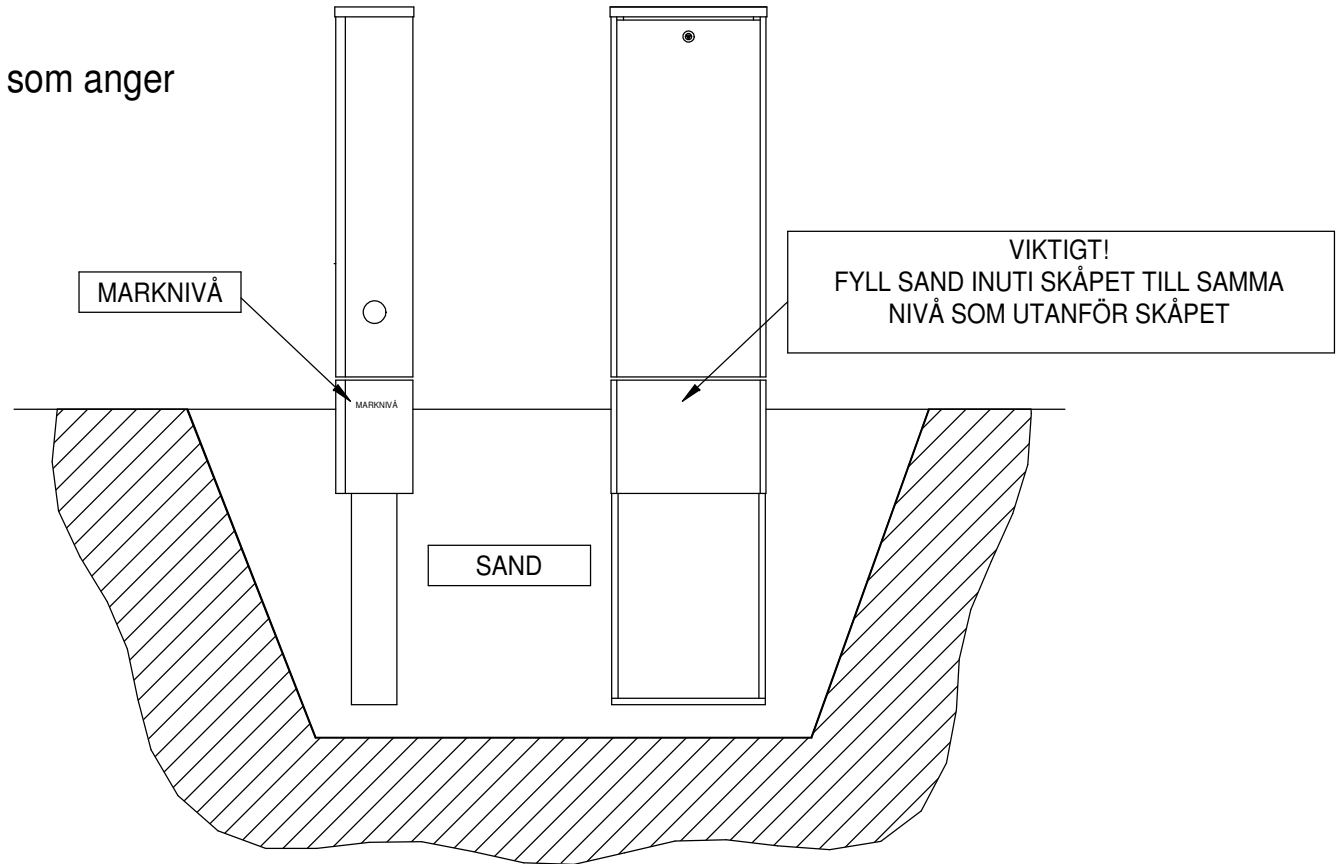

RELATIONSHANDLING 2016-04-25

Mätarkabelskåp

E-MKSF 63.04
63A/TN-C-S/IP34D
Anvisningar



ENSTO SWEDEN AB
Västberga Allé 5
126 30 Hägersten
Telefon: 08 - 556 309 00
Stitec: 0371 - 565 000

DATUM	2016-04-25	BLAD	6
KONSTRUKTÖR	M.S	NÄSTA BLAD	
RITNINGNUMMER	0738342-	ANTAL	1

REV	DATUM	REV	DATUM
PM1	2016-09-26		